




B.V. 10060/25

LEIDEN
14 APR 1972
No. 3602

Revisietek. riolering

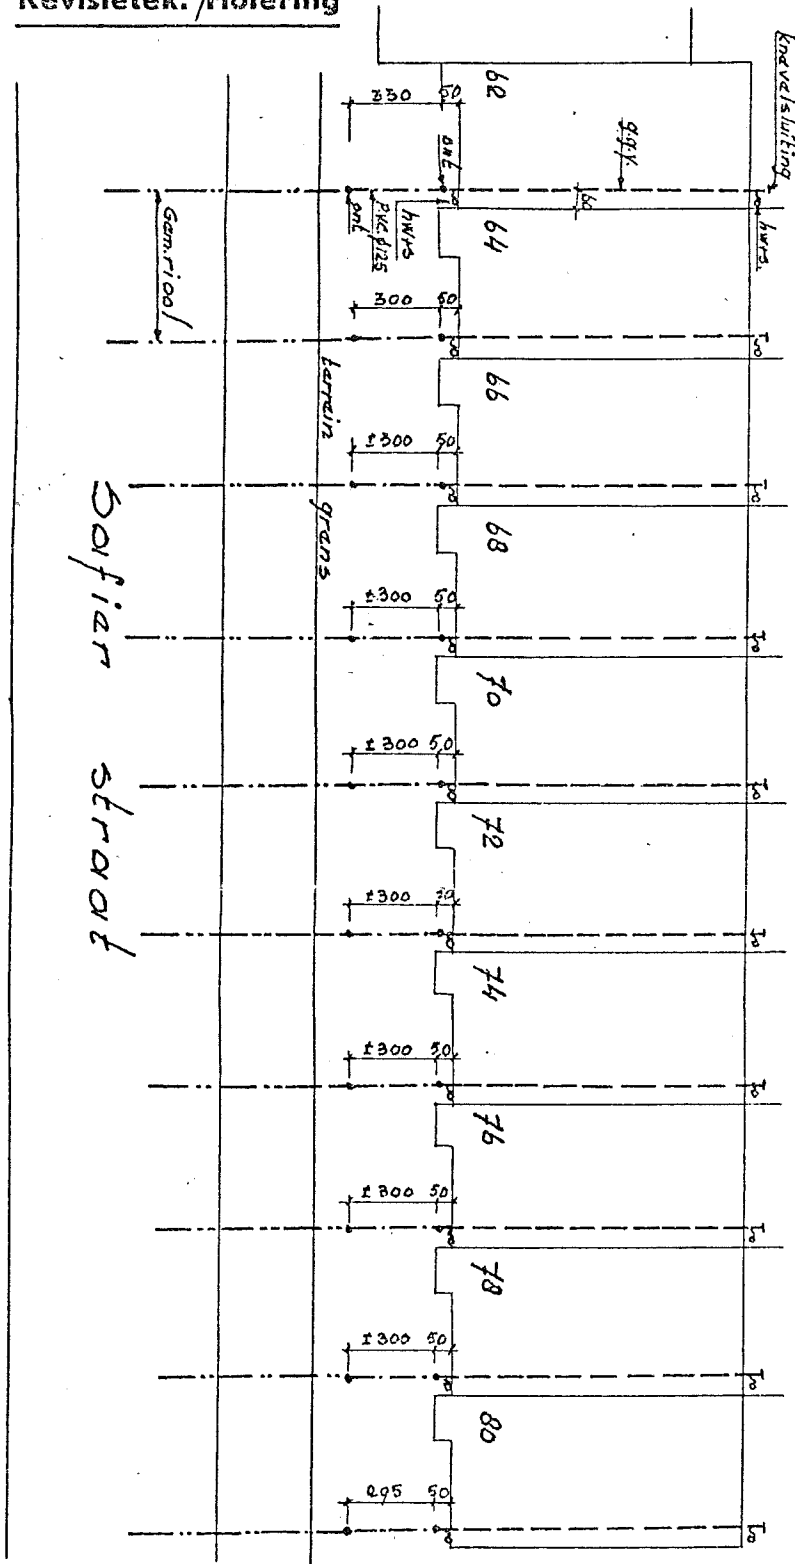

Renvooi

ont = Ontstoppingsstukken
 s = syfons
 hw = hemelwaterafvoer
 sept = septic tank of beerput

g = gootsteen
 d = douche
 wc = toilet
 font = fonteintje

s.p. = schrobputje
 w = wastafel
 z = zakput

21 APR 1972

Gegevens:

Werk 98 woningen

te Leiden, Bouwn. 21/30

Werk no: 926

Type: multiplan

Bijkantoor: Dan Haag

Schaal 1 : 250

Hyp. no.:

Getekend: 1/12-71 JH